



凡 例

- ネクスコ管理(道路区域決定範囲) H25. 6月現在
(当初の道路区域決定及び供用後の区域変更を反映)
- ネクスコ管理(道路区域決定未了部分)
- ネクスコ管理外
(道路区域決定範囲の内、移管済み範囲)

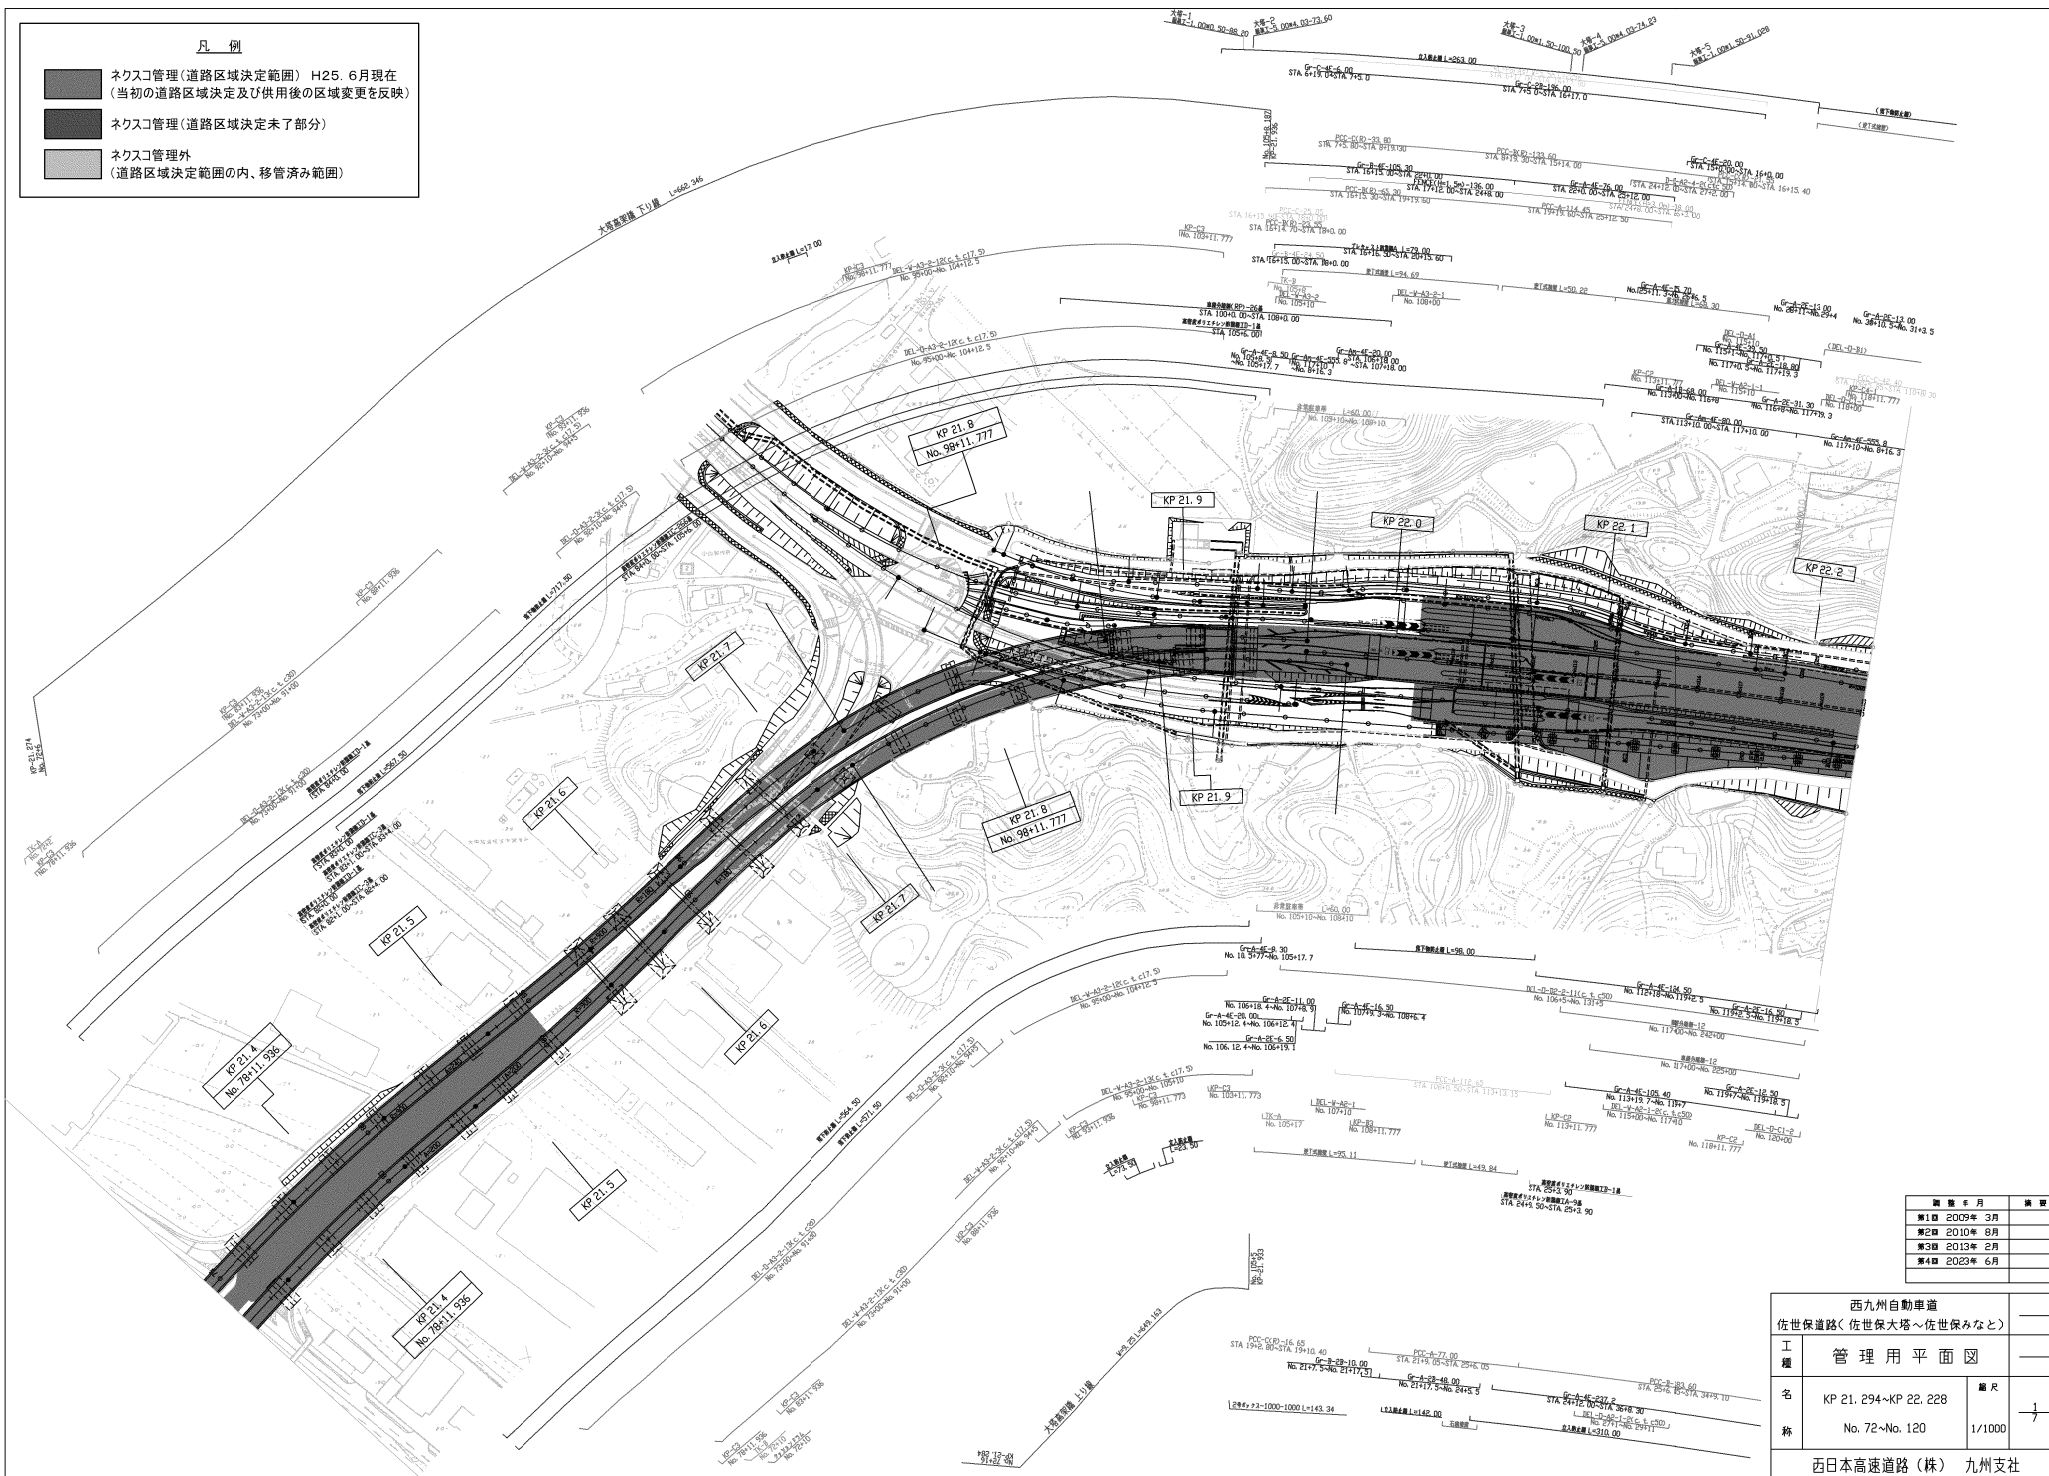

調査 6 月	編 号
第1回 2009年 3月	
第2回 2010年 8月	
第3回 2013年 2月	
第4回 2023年 6月	

西九州自動車道 佐世保道路(佐世保大塔～佐世保みなと)		
工 程 名 称	管 理 用 平 面 図	
区 間	KP 21.294~KP 22.228	圖 尺
No. 72~No. 120		1/1000
西日本高速道路(株) 九州支社		

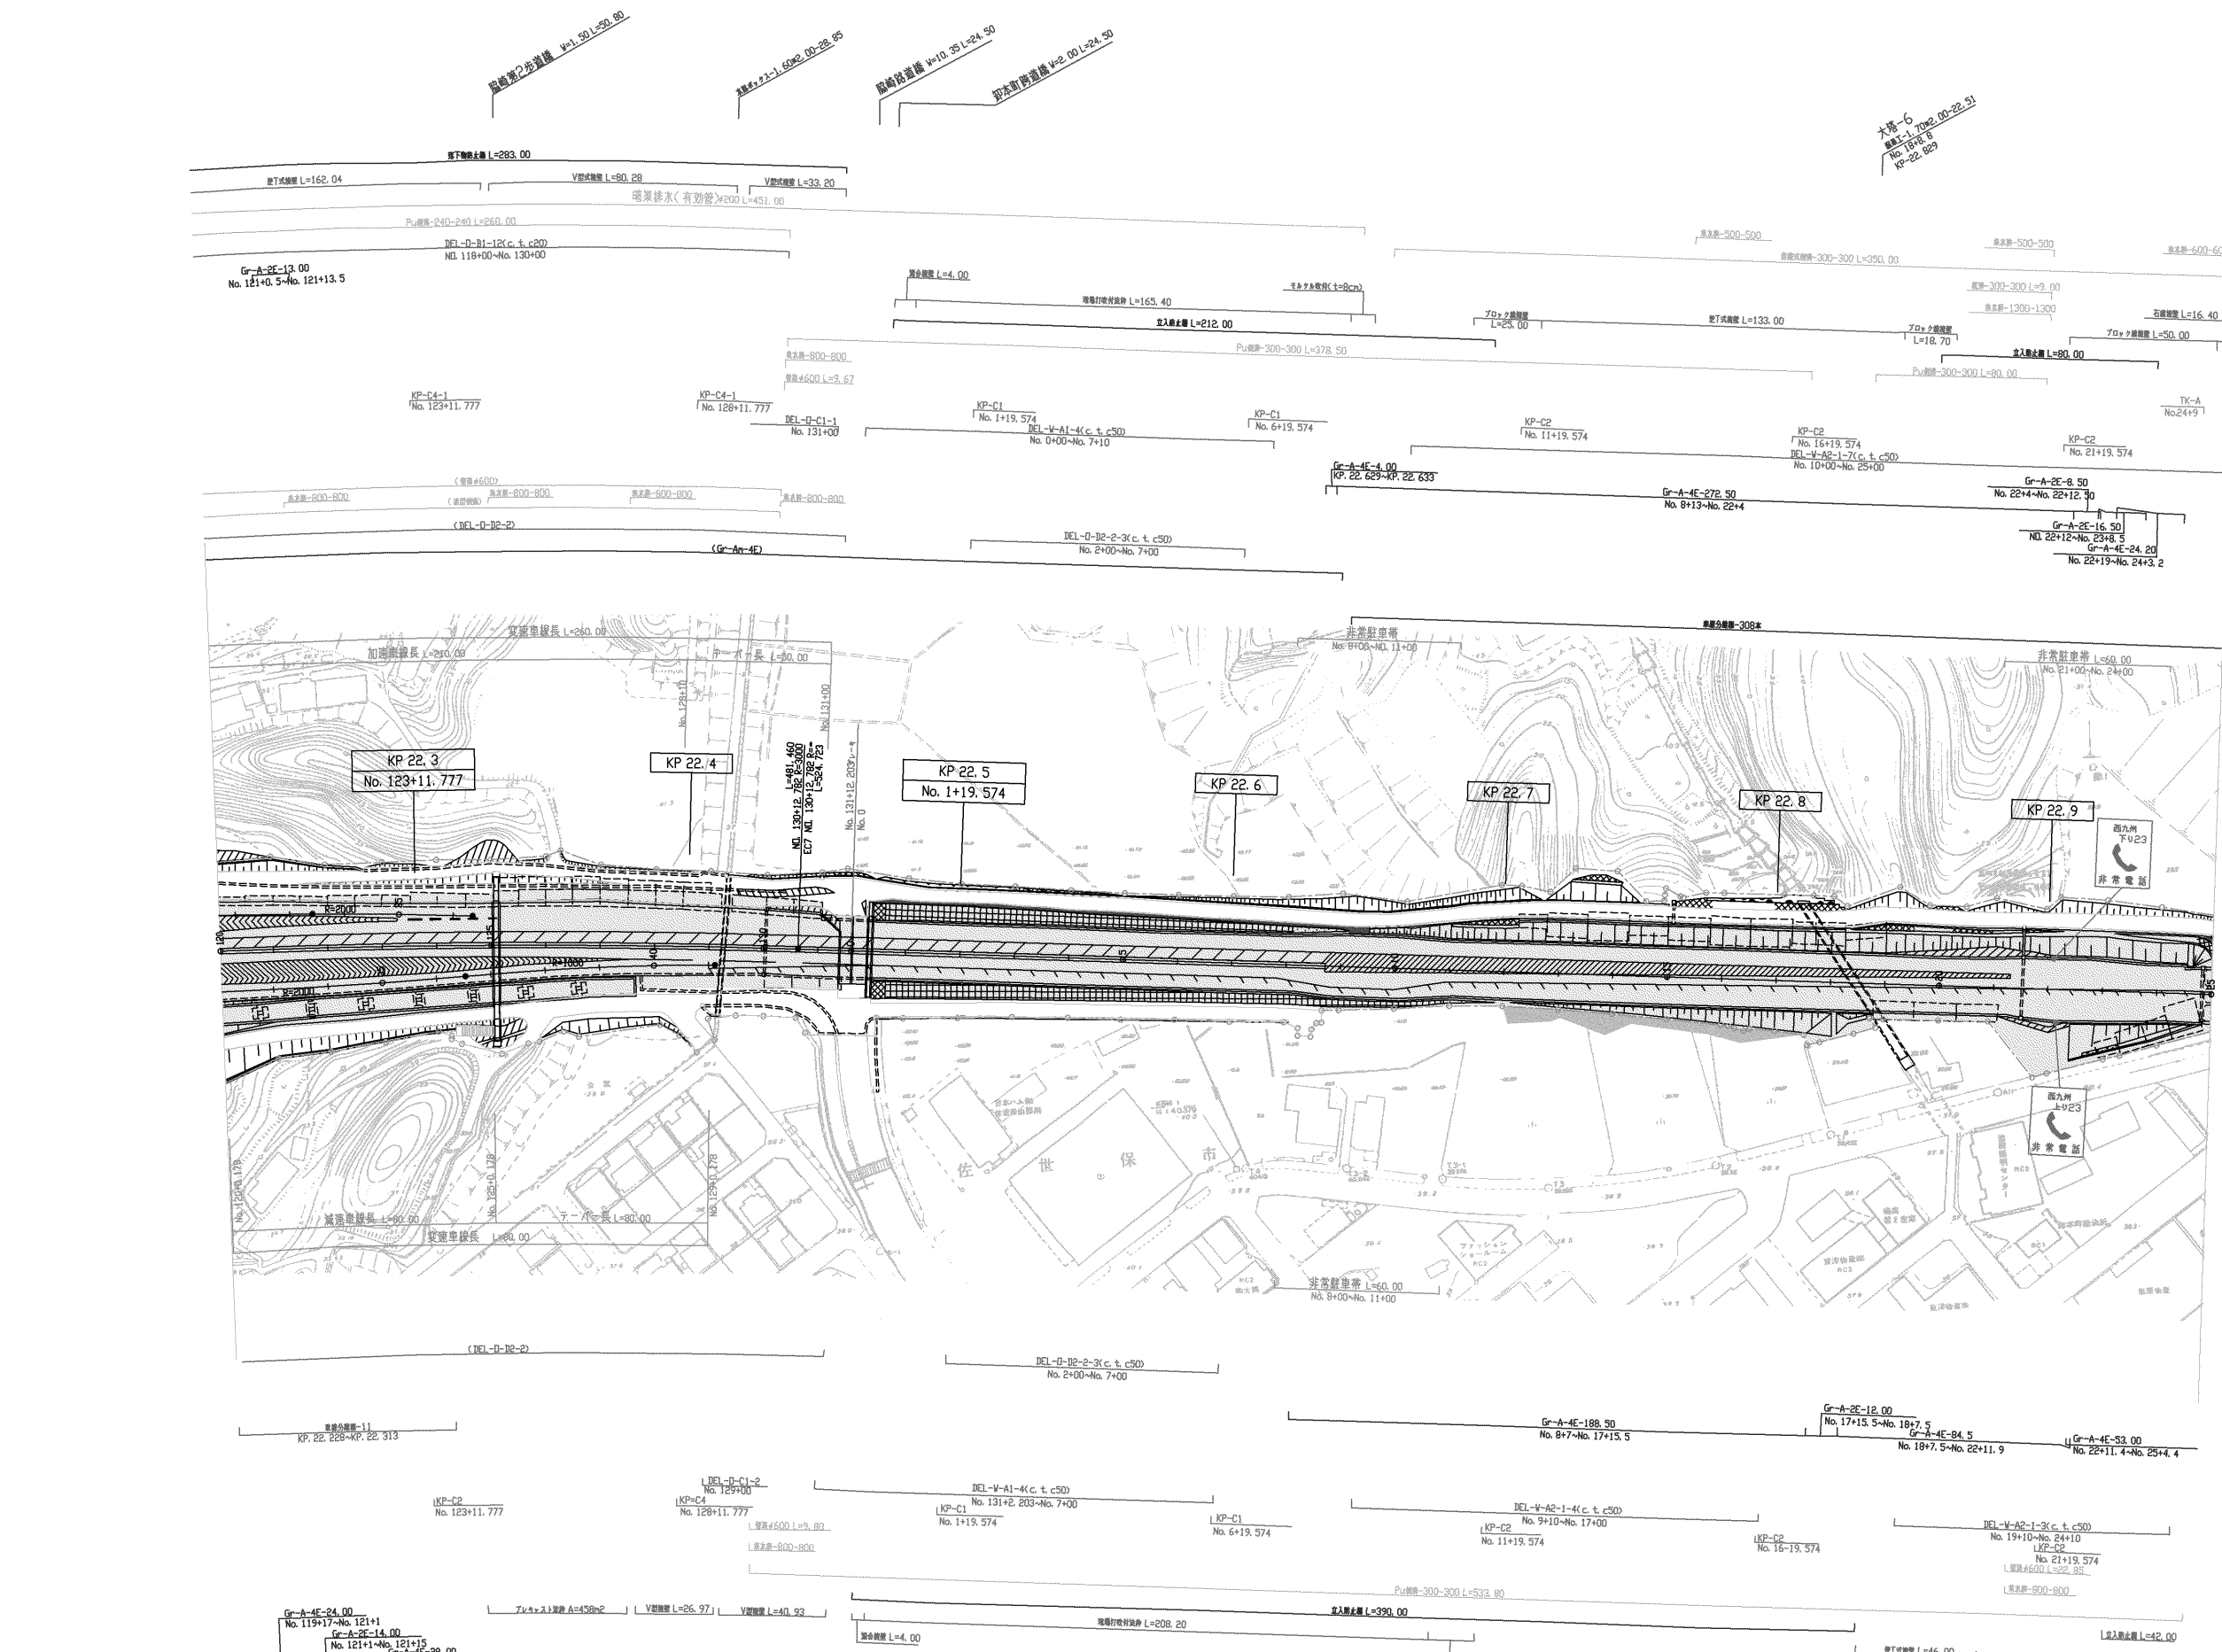

凡 例

ネクスコ管理 (道路区域決定範囲) H25. 6月現在
(当初の道路区域決定及び供用後の区域変更を反映)

ネクスコ管理 (道路区域決定未了部分)


ネクスコ管理外
(道路区域決定範囲の内、移管済み範囲)

調査年月		備考
第1回	2009年 3月	
第2回	2021年 7月	
第3回	2023年 6月	

西九州自動車道		
佐世保道路 (佐世保大塔～佐世保みなと)		
工種	管理用平面図	
名	KP 22. 228～KP 22. 960	縮尺
称	No. 120～No. 25	1/1000
西日本高速道路 (株) 九州支社		


凡 例

- ネクスコ管理(道路区域決定範囲) H25. 6月現在
(当初の道路区域決定及び供用後の区域変更を反映)
- ネクスコ管理(道路区域決定未了部分)
- ネクスコ管理外
(道路区域決定範囲の内、移管済み範囲)

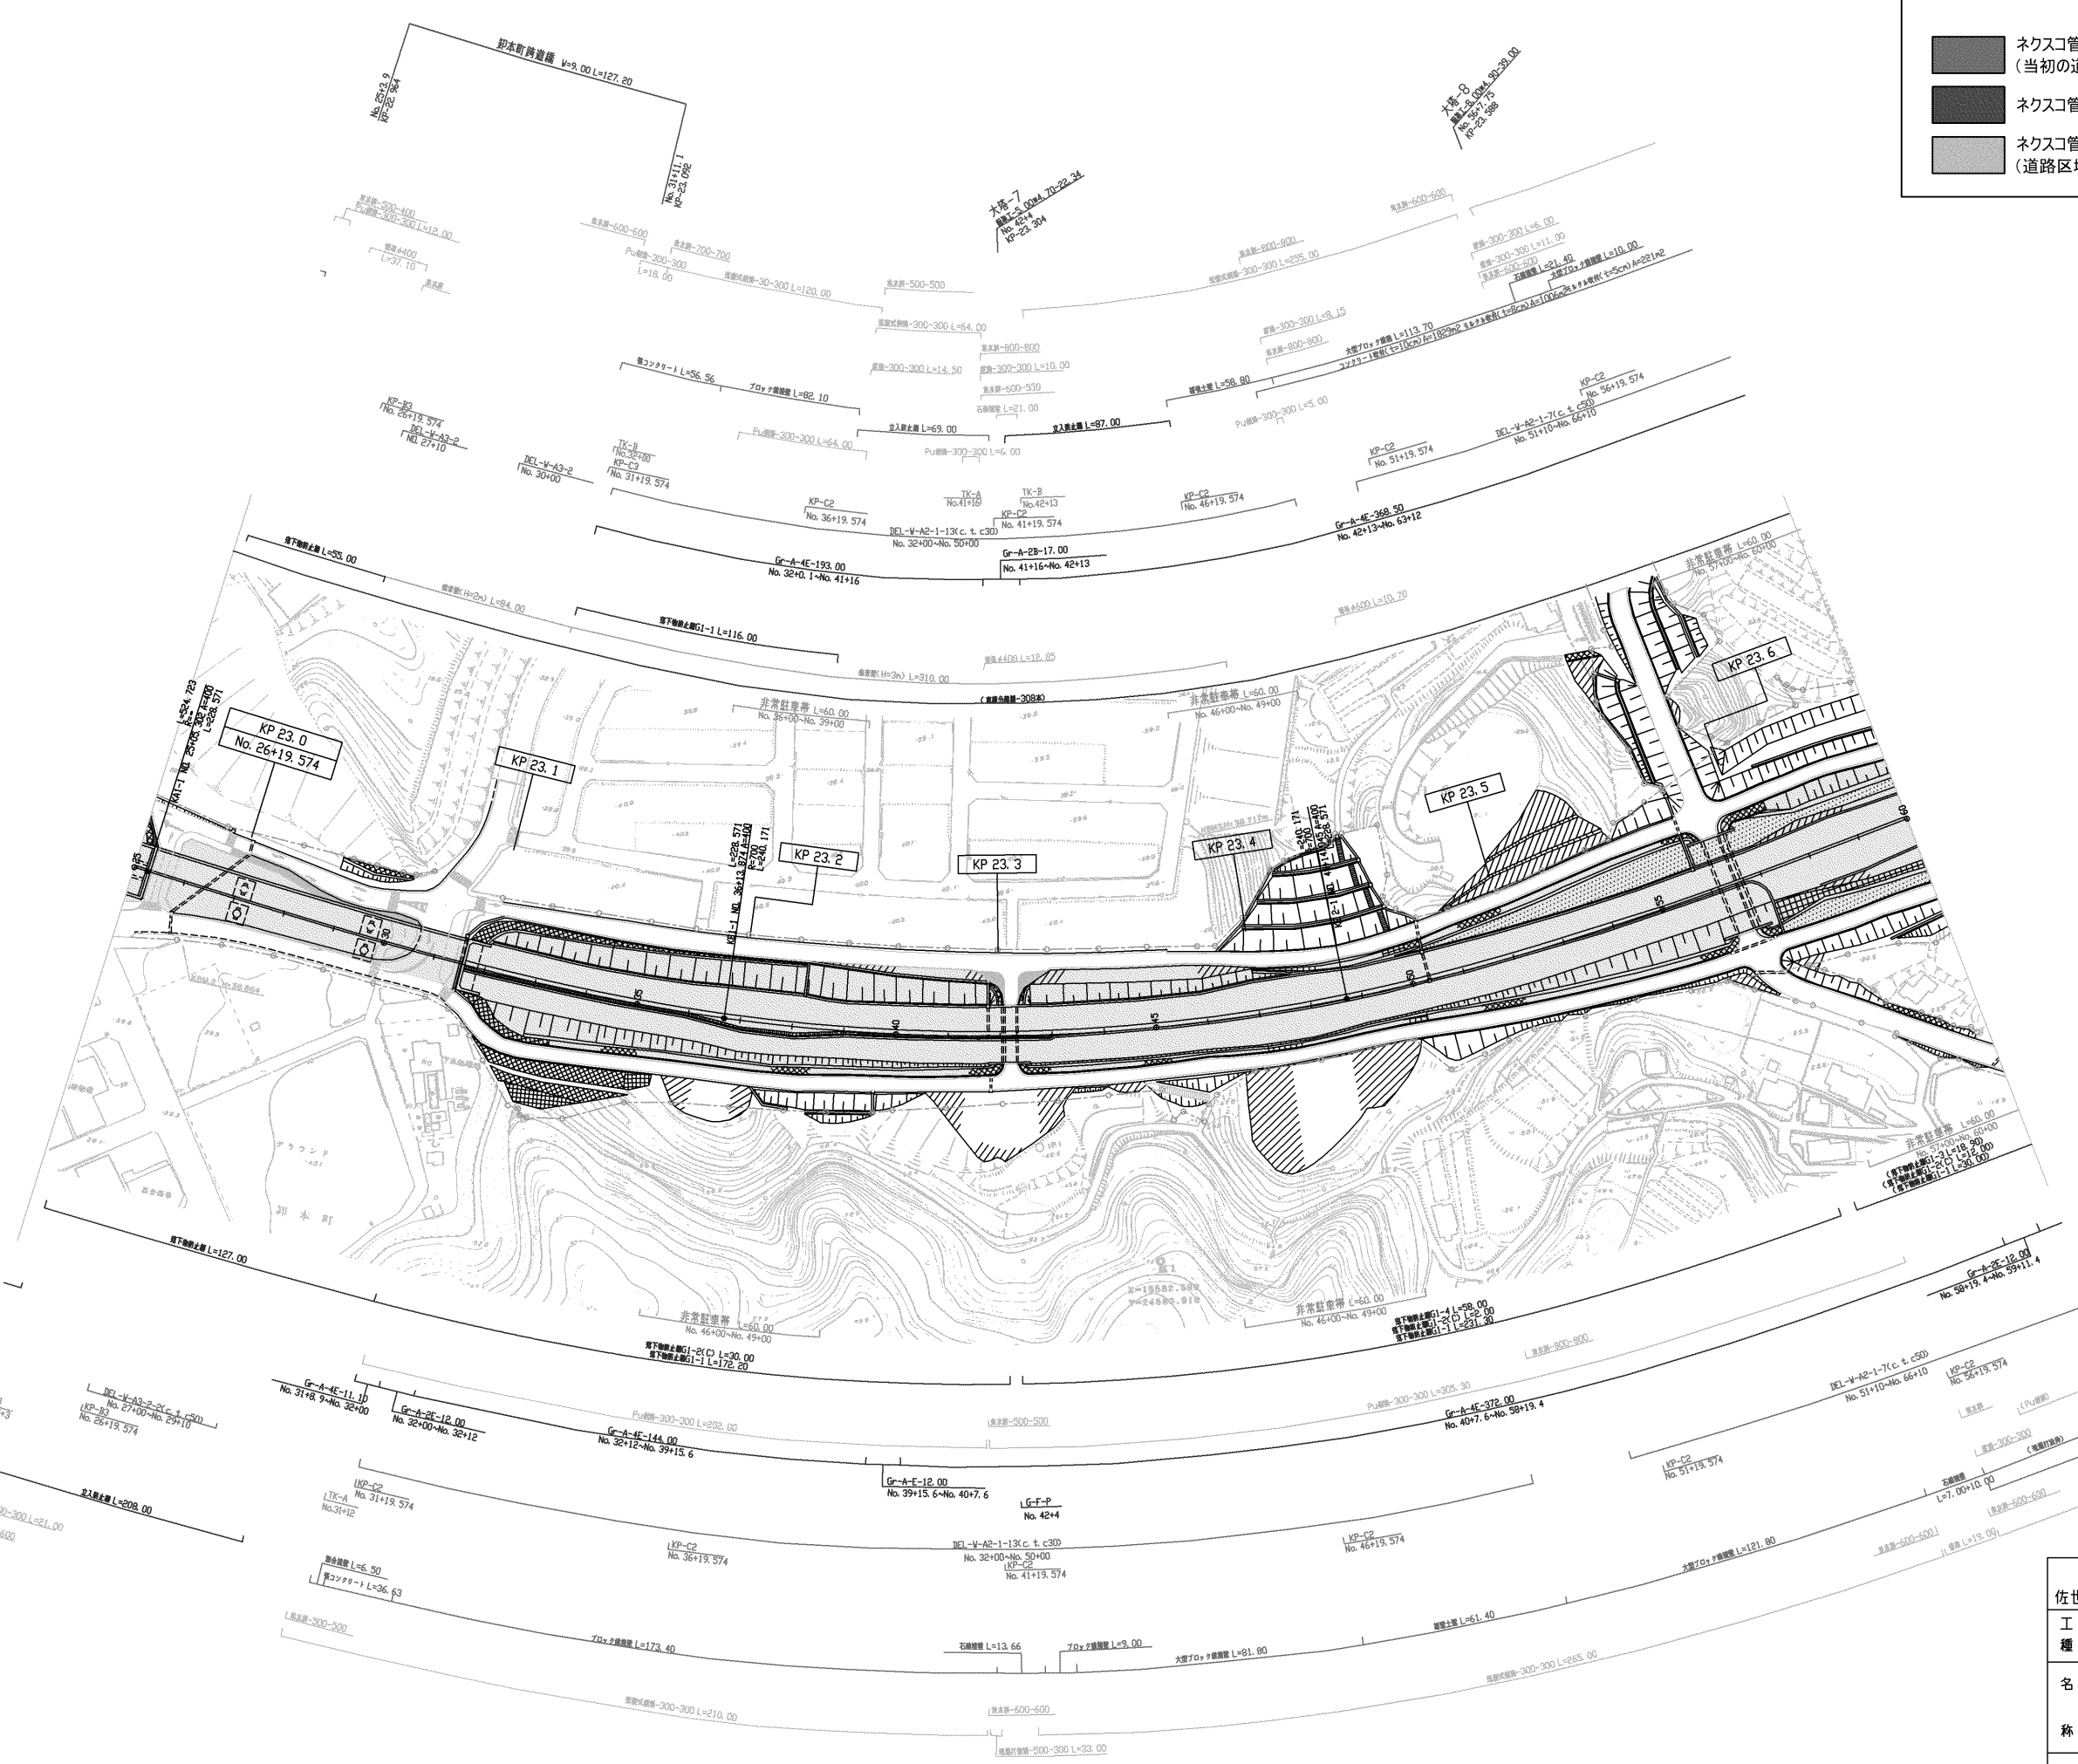

調査年月		調査
第1回 2012年 2月		

西九州自動車道			—
佐世保道路(佐世保大塔～佐世保みなと)			
工 種	管 理 用 平 面 図		—
名 称	KP 22. 960～KP 23. 660	縮 尺	$\frac{3}{7}$
	No. 25～No. 60	1/1000	
西日本高速道路(株) 九州支社			

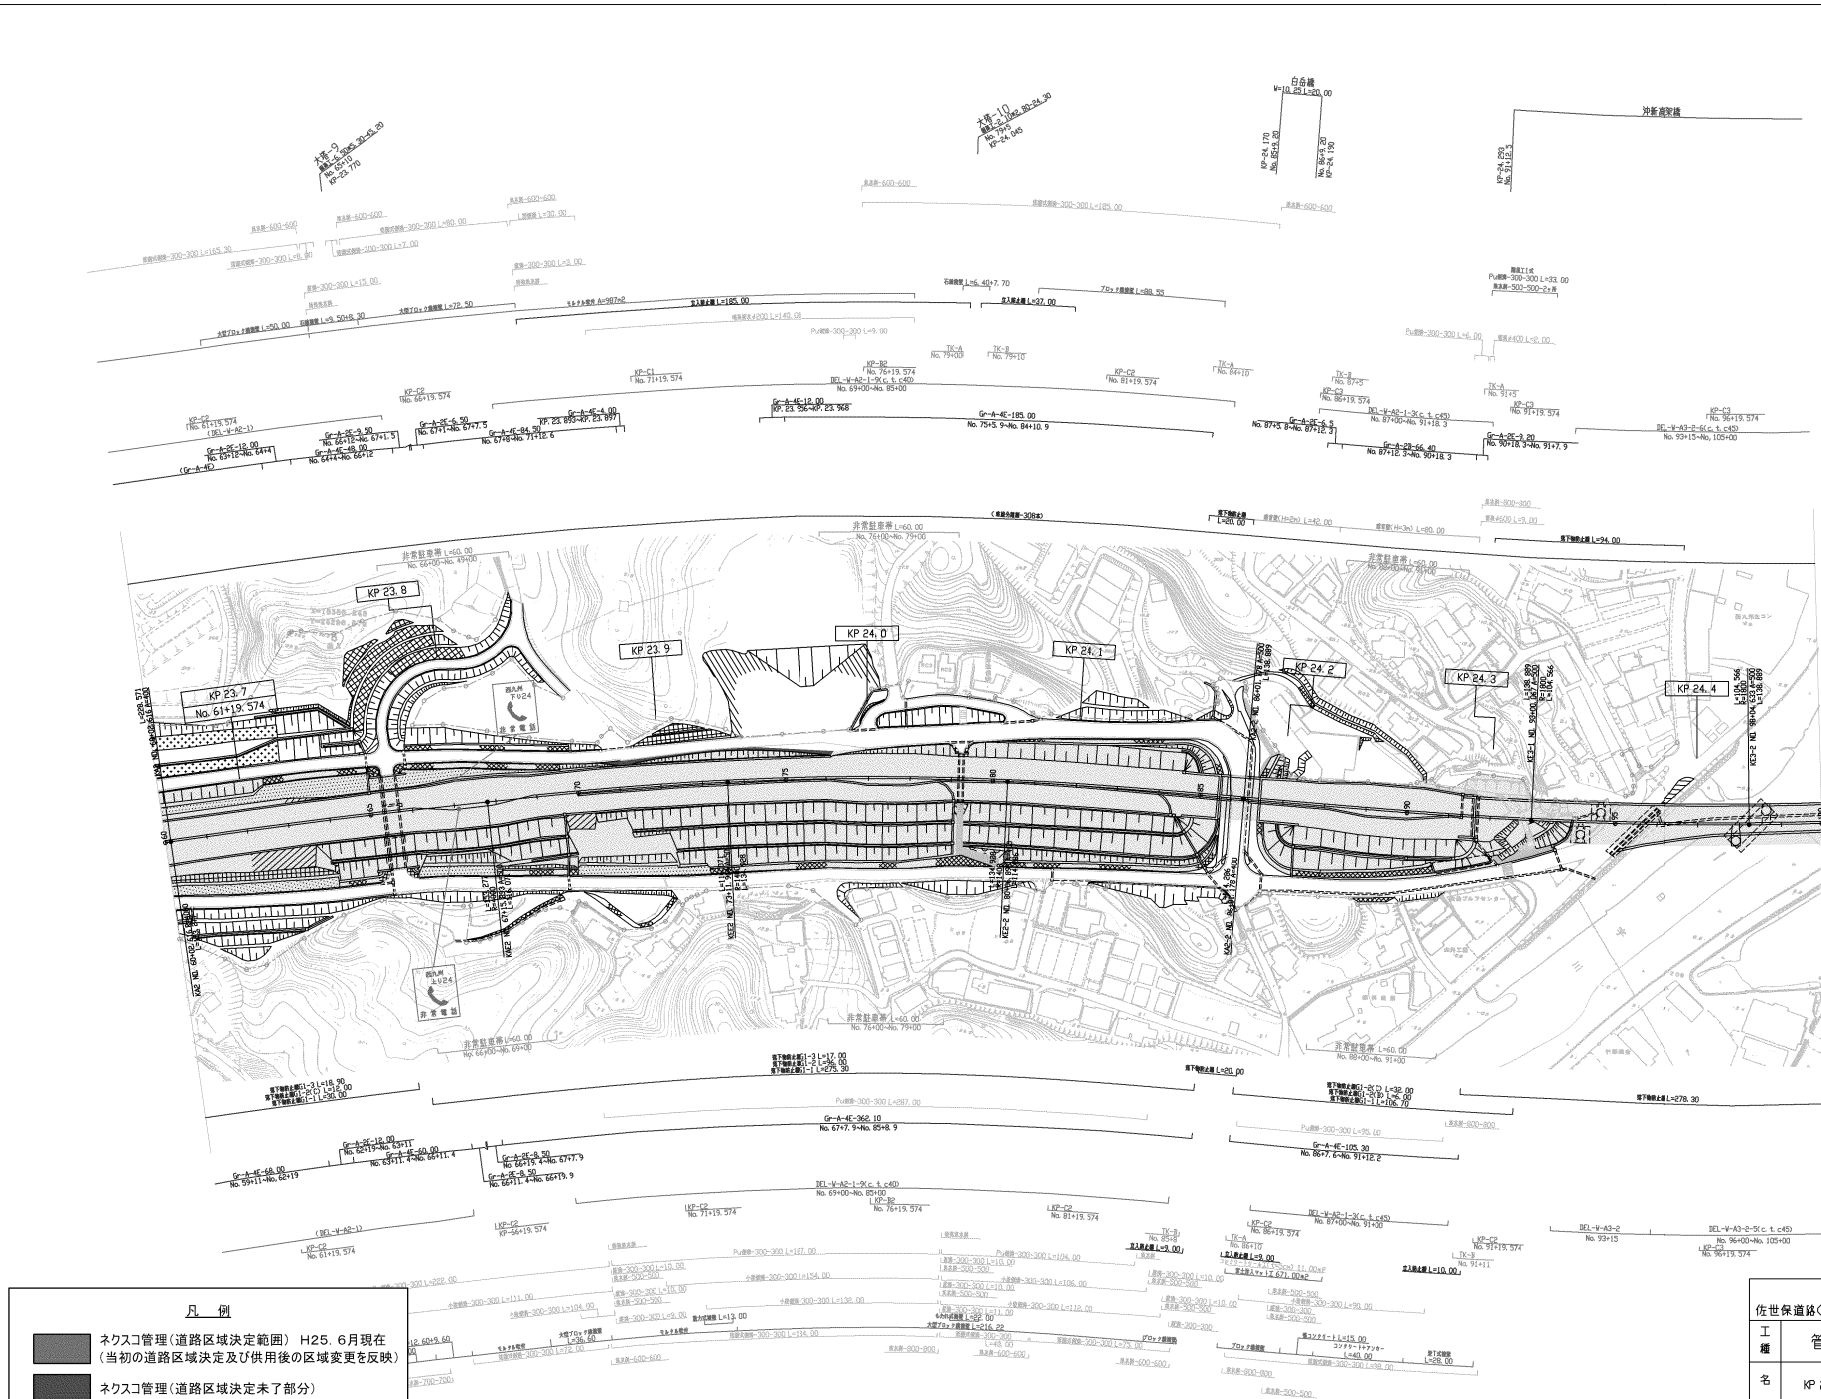


凡 例

- ネクスコ管理 (道路区域決定範囲) H25. 6月現在 (当初の道路区域決定及び供用後の区域変更を反映)
- ネクスコ管理 (道路区域決定未了部分)
- ネクスコ管理外 (道路区域決定範囲の内、移管済み範囲)

期 間	年 月	備 考
第1期	2012年 2月	
第2期	2021年 7月	

西九州自動車道 佐世保道路(佐世保大塔～佐世保みなと)		
工 種	管 理 用 平 面 図	
名 称	KP 23.660~KP 24.460 No. 60~No. 100	縮 尺 1/1000
西日本高速道路(株) 九州支社		

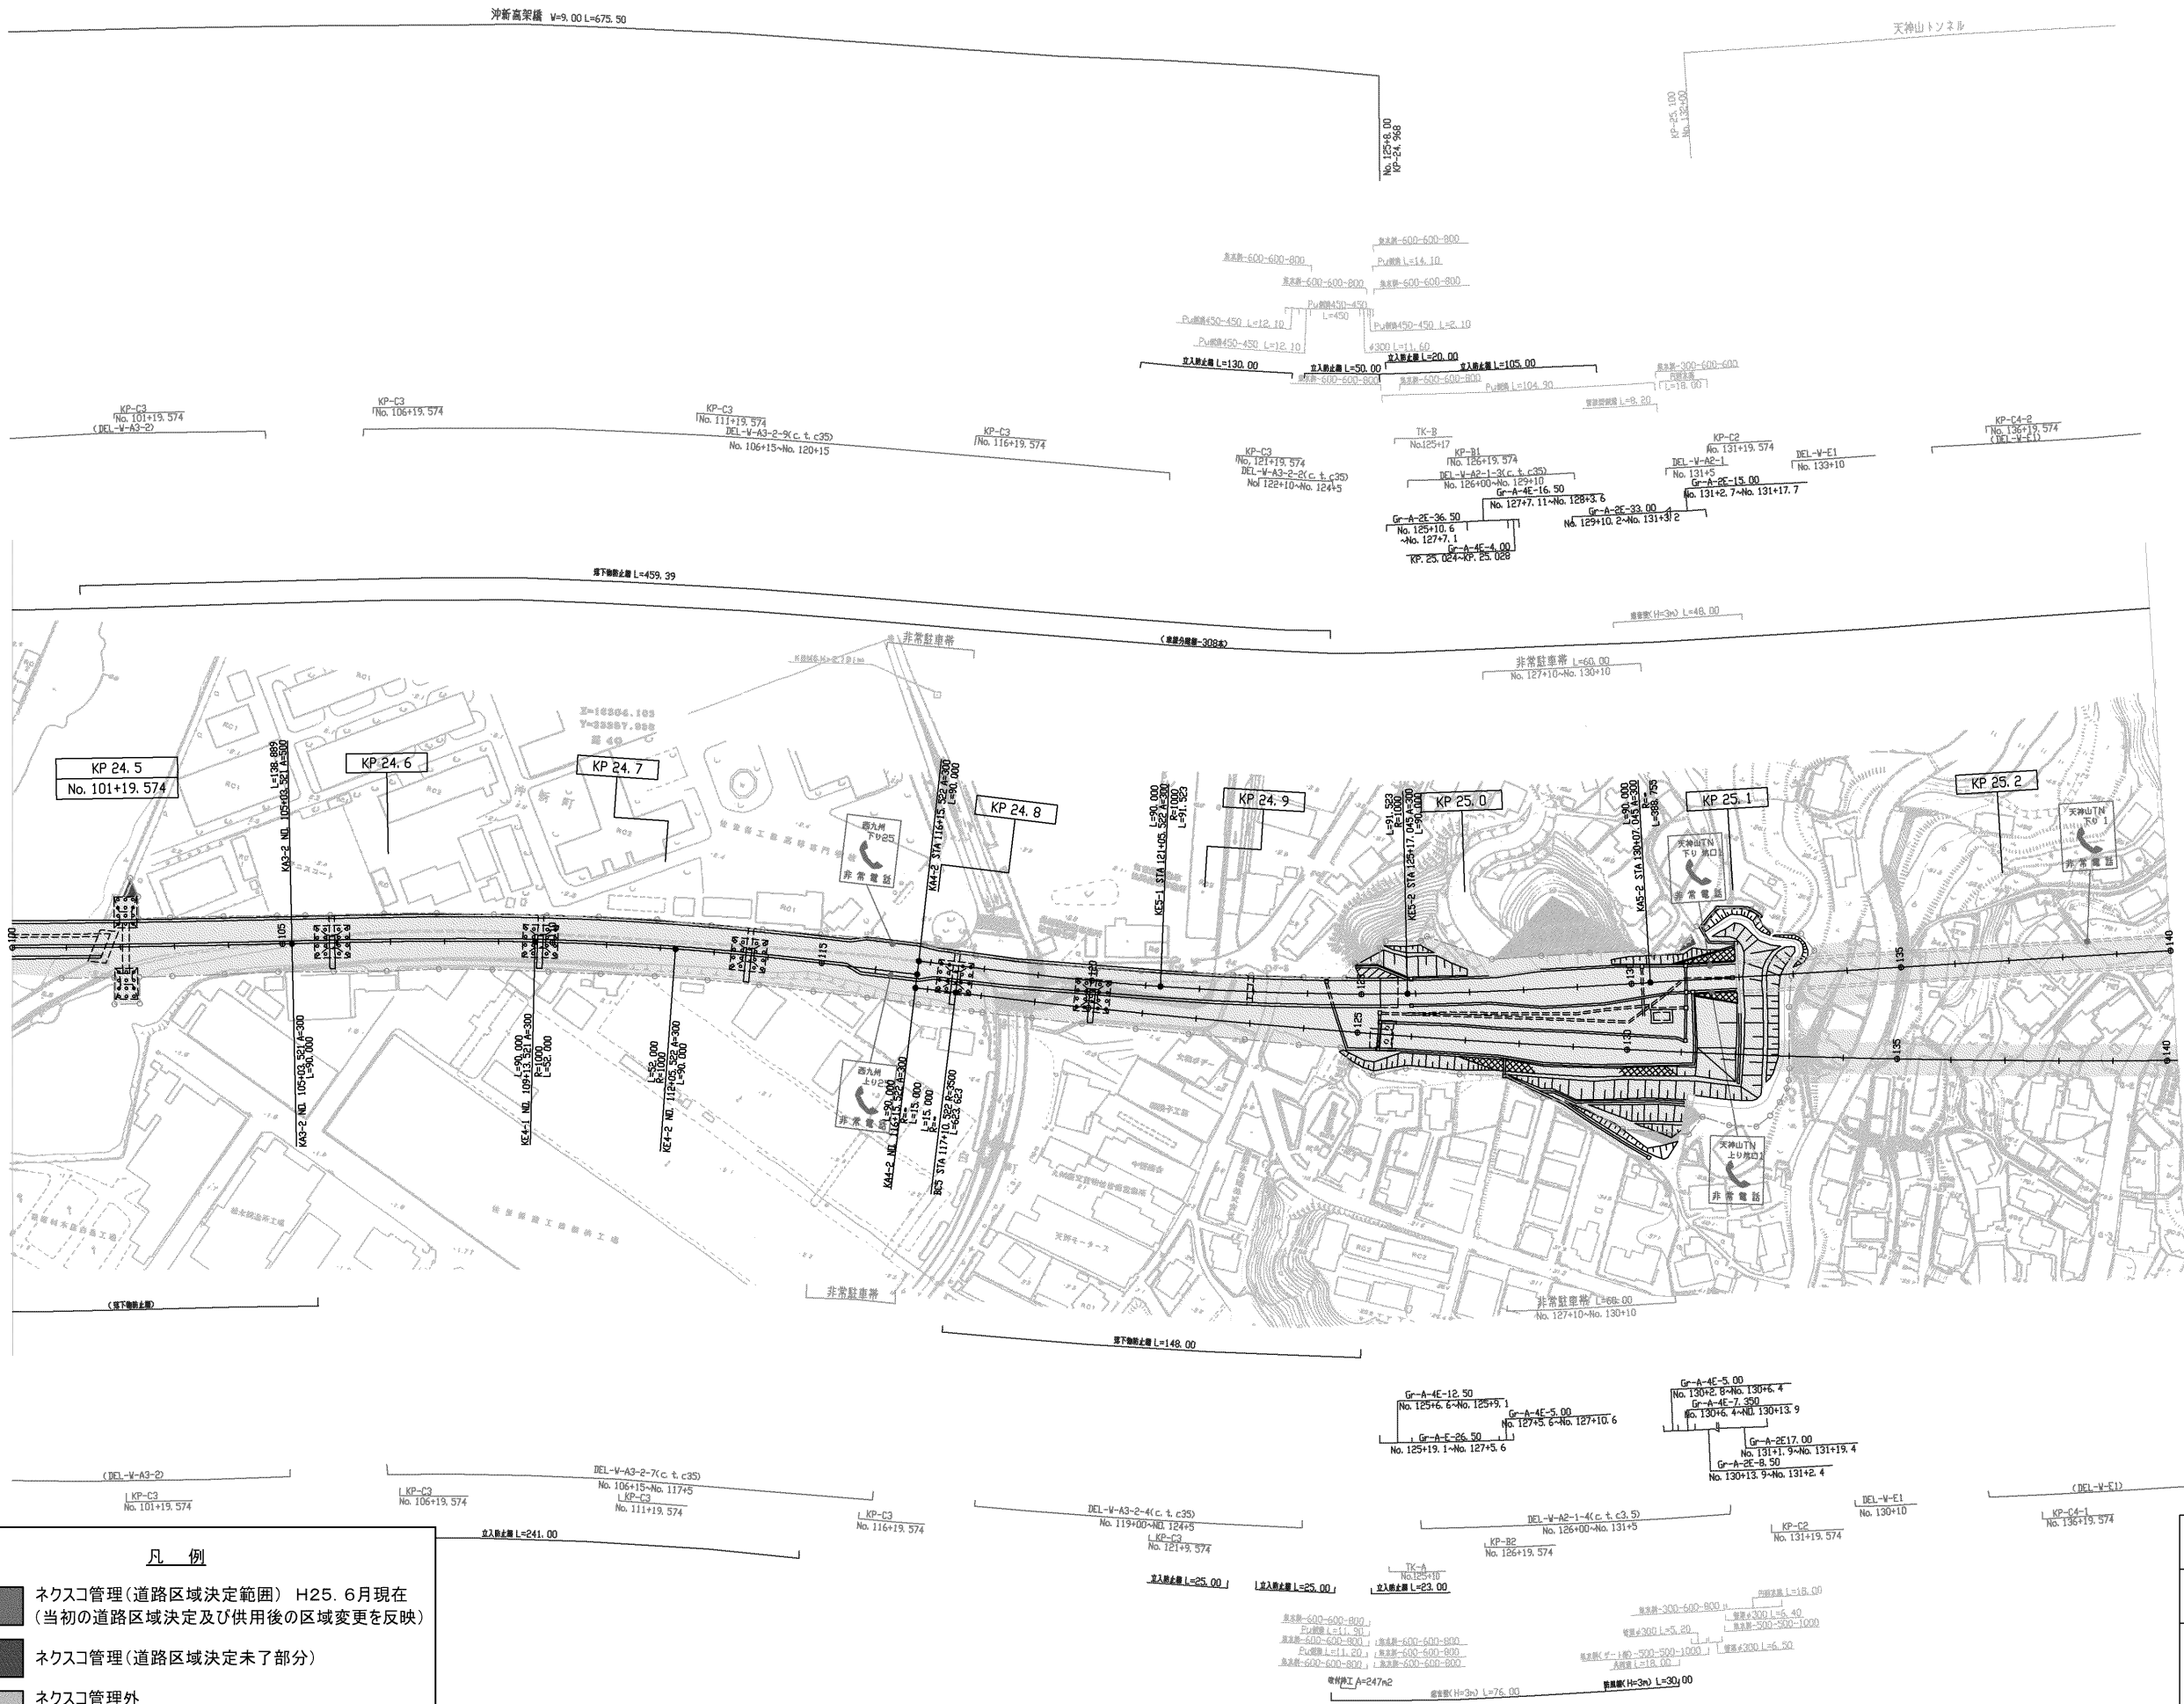

凡 例

ネクスコ管理(道路区域決定範囲) H25. 6月現在
(当初の道路区域決定及び供用後の区域変更を反映)

ネクスコ管理(道路区域決定未了部分)


ネクスコ管理外
(道路区域決定範囲の内、移管済み範囲)

調 整 年 月		備 考
第1回 2009年 3月		
第2回 2021年 7月		

西九州自動車道		
佐世保道路く 佐世保大塔～佐世保みなと		
工 種	管 理 用 平 面 図	
名 称	KP 24. 460～KP 25. 260 No. 100～No. 140	縮 尺 1/1000
西日本高速道路(株) 九州支社		


凡 例

	ネクスコ管理(道路区域決定範囲) H25. 6月現在 (当初の道路区域決定及び供用後の区域変更を反映)
	ネクスコ管理(道路区域決定未了部分)
	ネクスコ管理外 (道路区域決定範囲の内、移管済み範囲)

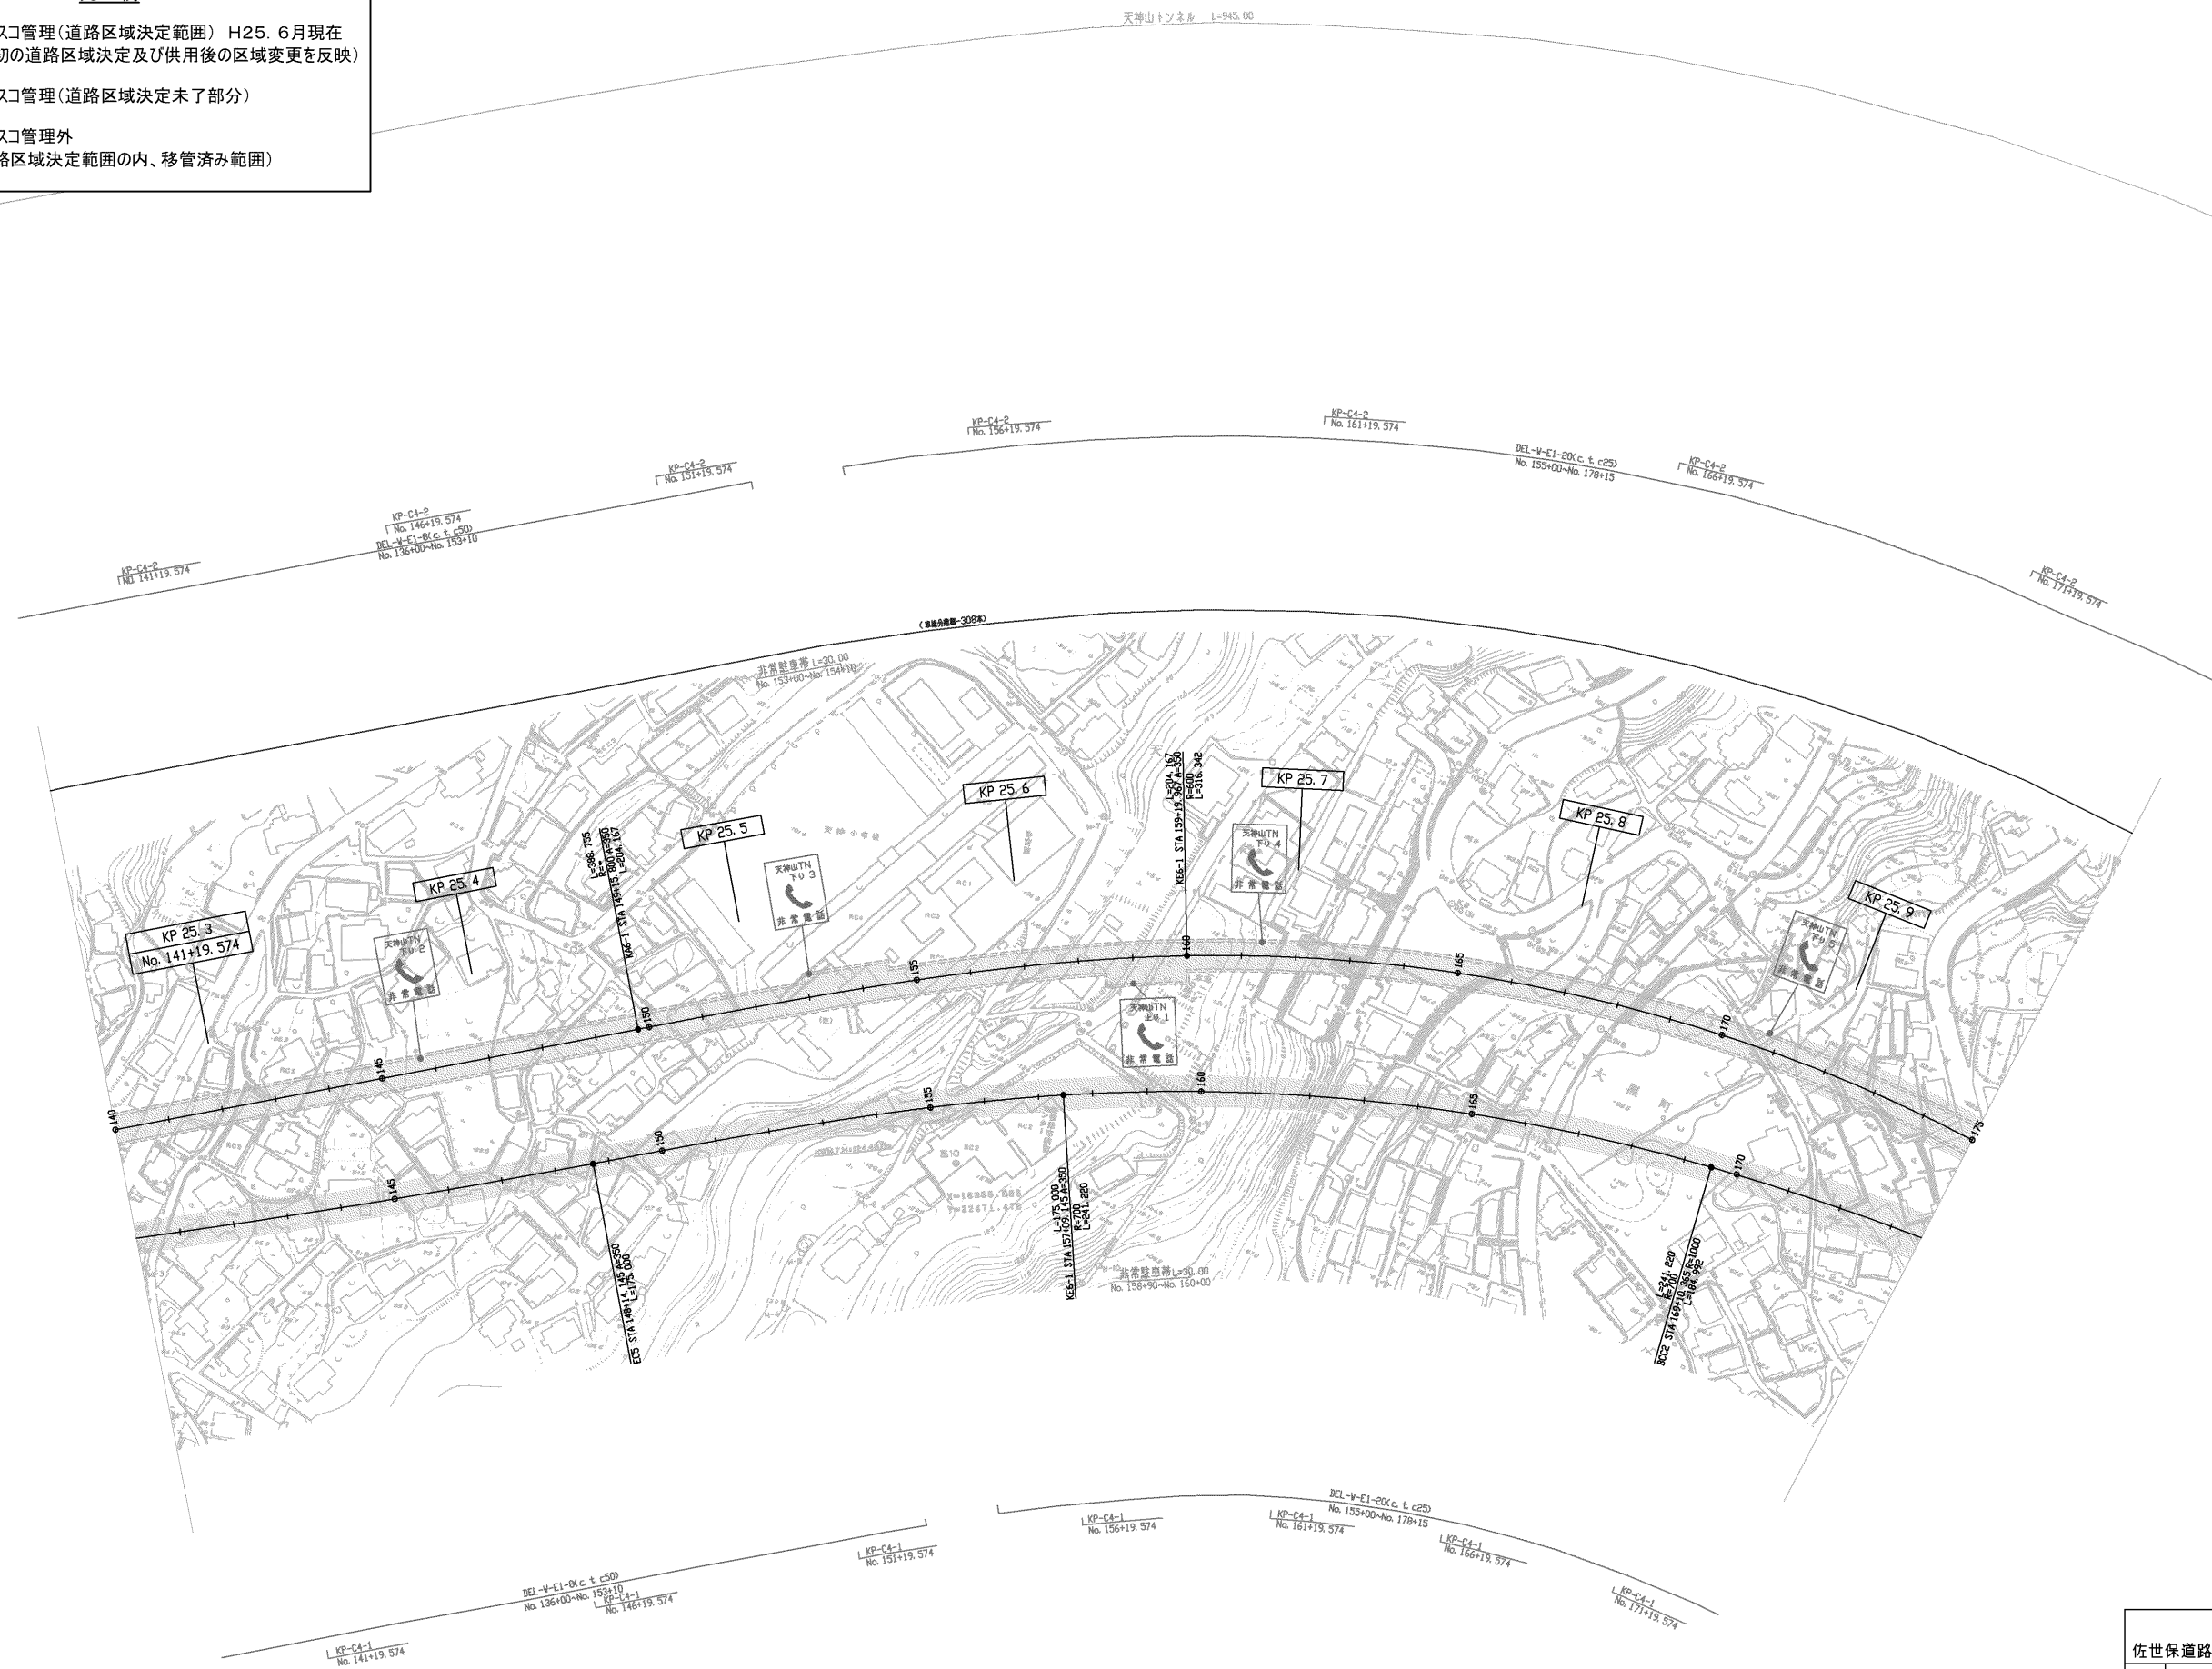

調 査 年 月	摘 要
第1回 2009年 3月	

西九州自動車道		
佐世保道路< 佐世保大塔～佐世保みなと >		
工 種	管 理 用 平 面 図	
名 称	KP 25. 260～KP 25. 960 No. 140～No. 175	縮 尺 1/1000
西日本高速道路（株） 九州支社		

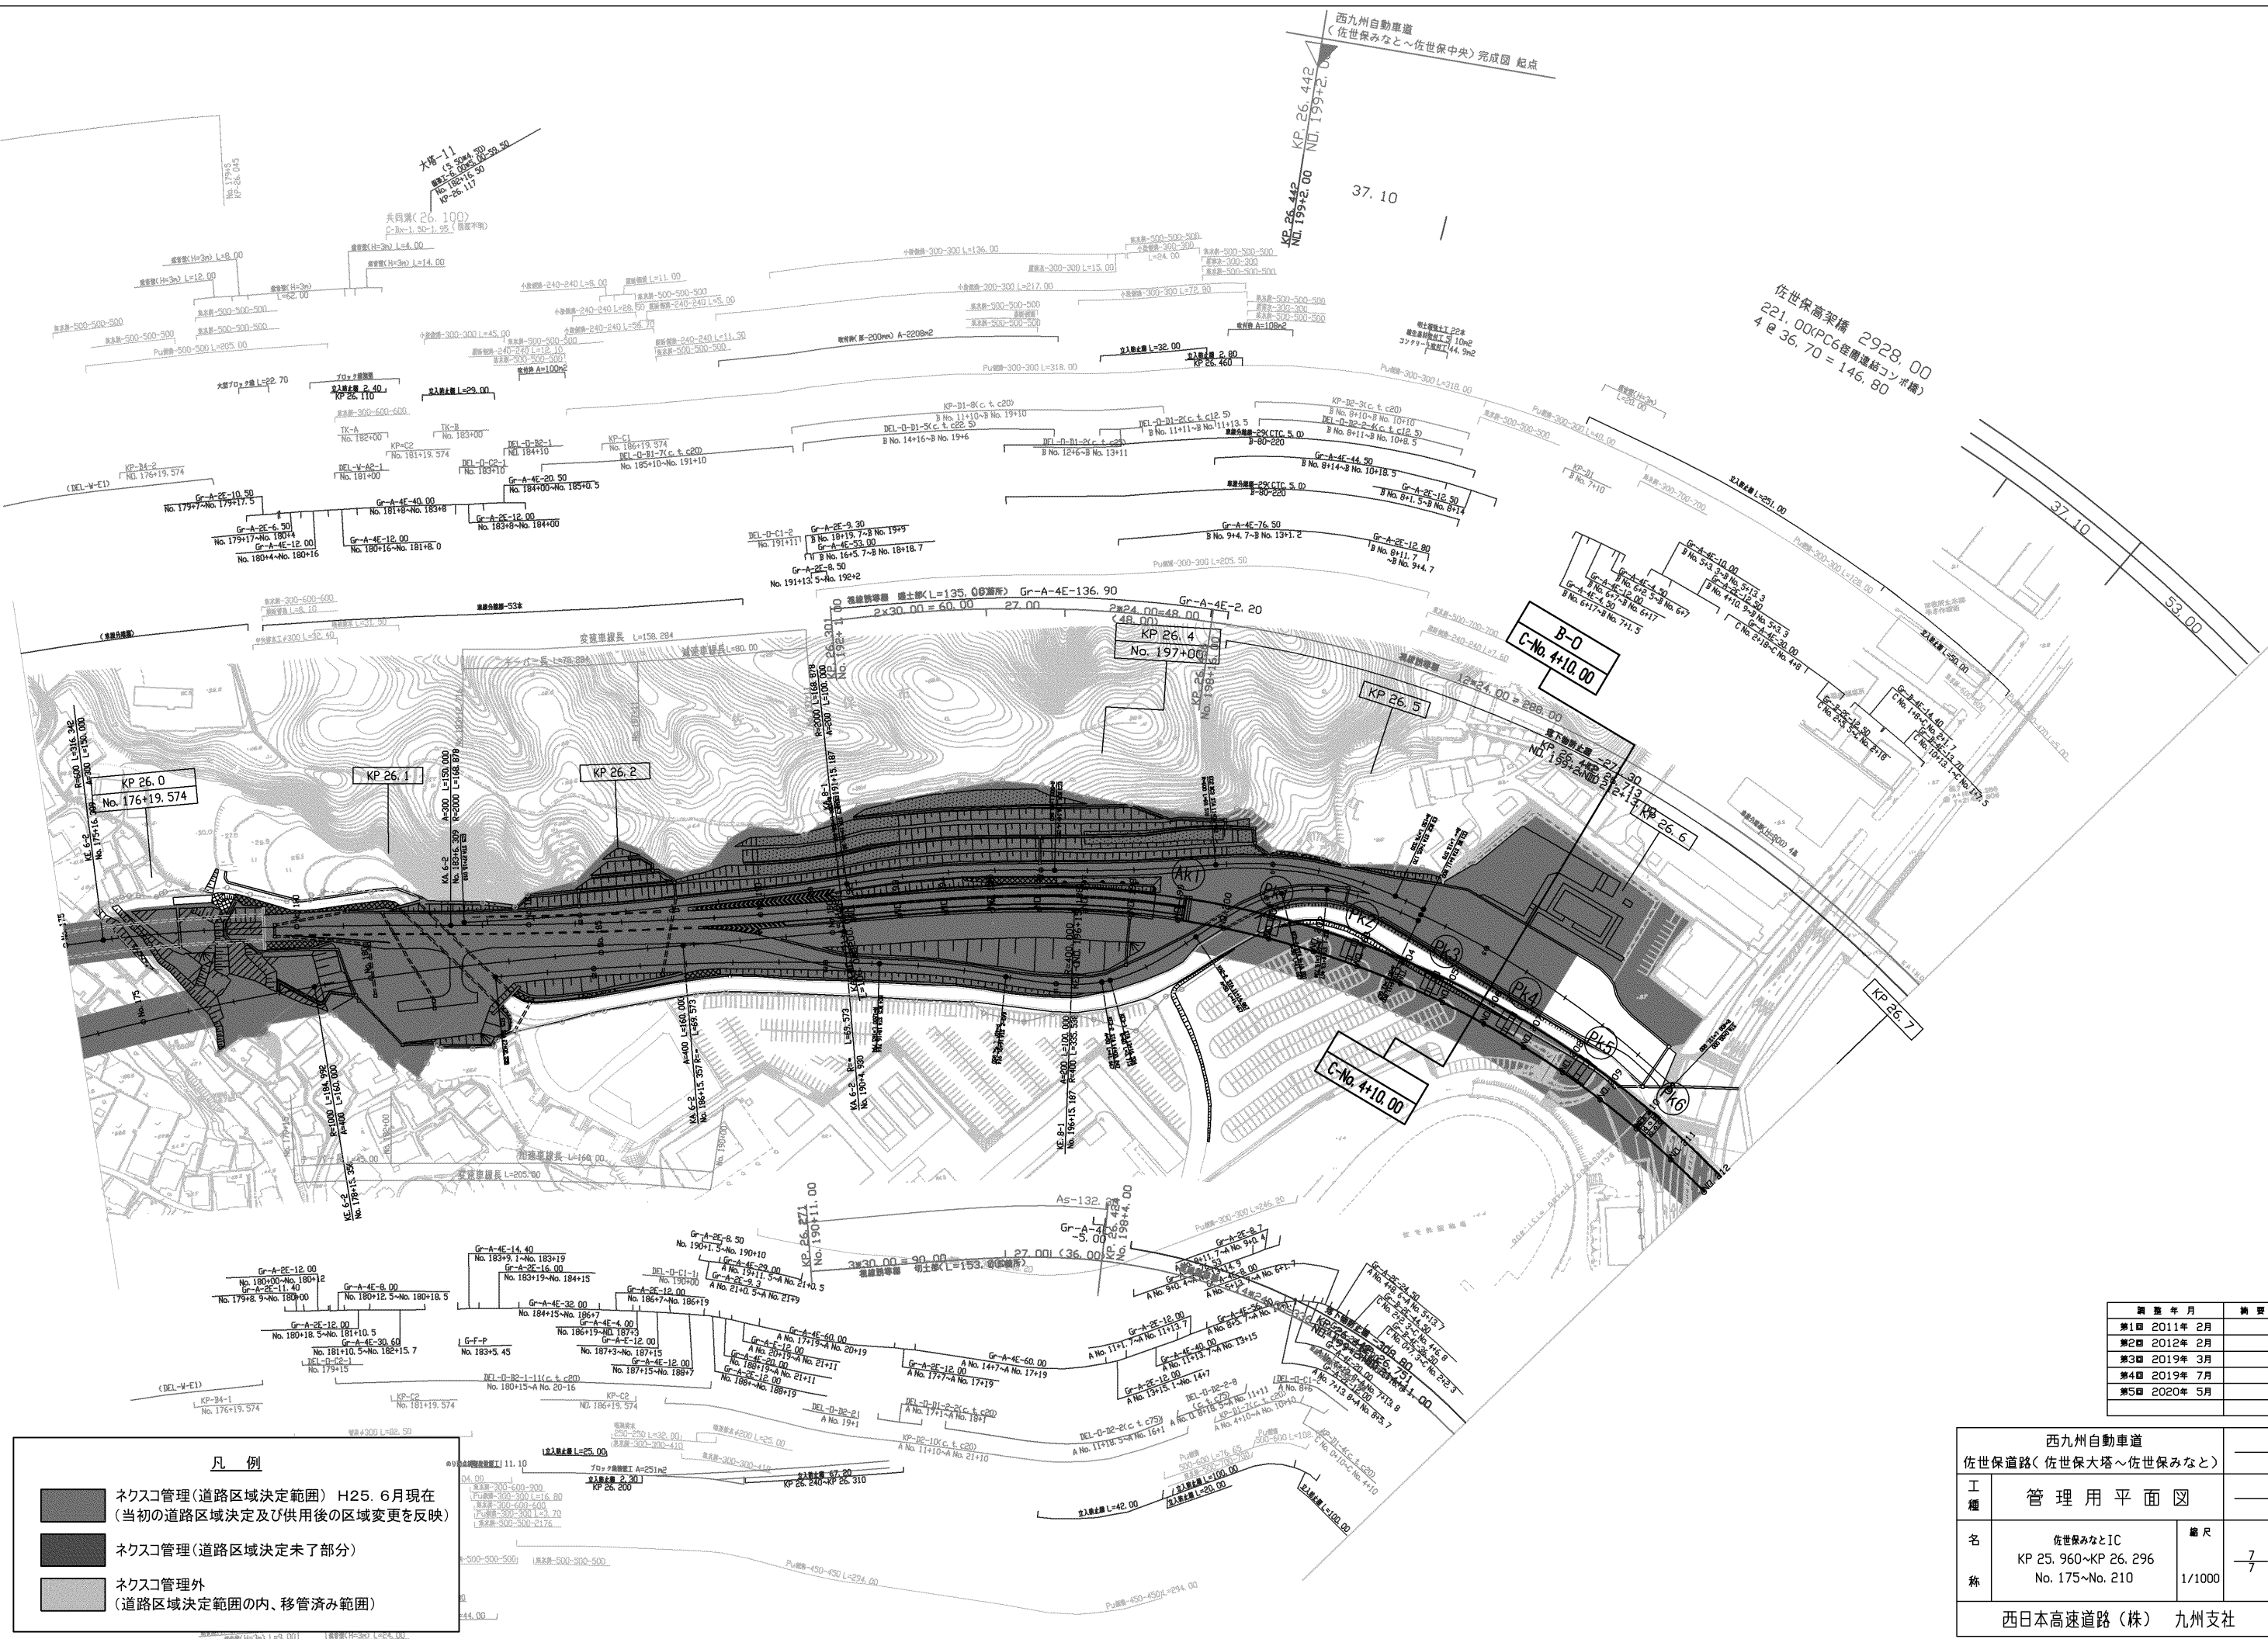


凡 例

- ネクスコ管理(道路区域決定範囲) H25. 6月現在
(当初の道路区域決定及び供用後の区域変更を反映)
- ネクスコ管理(道路区域決定未了部分)
- ネクスコ管理外
(道路区域決定範囲の内、移管済み範囲)

調査年月	摘要
第1回 2011年 2月	
第2回 2012年 2月	
第3回 2019年 3月	
第4回 2019年 7月	
第5回 2020年 5月	

西九州自動車道		
佐世保道路(佐世保大塔～佐世保みなと)		
工種	管理用平面図	
名 称	佐世保みなとIC KP 25.960～KP 26.296 No. 175～No. 210	縮尺 1/1000
西日本高速道路(株) 九州支社		

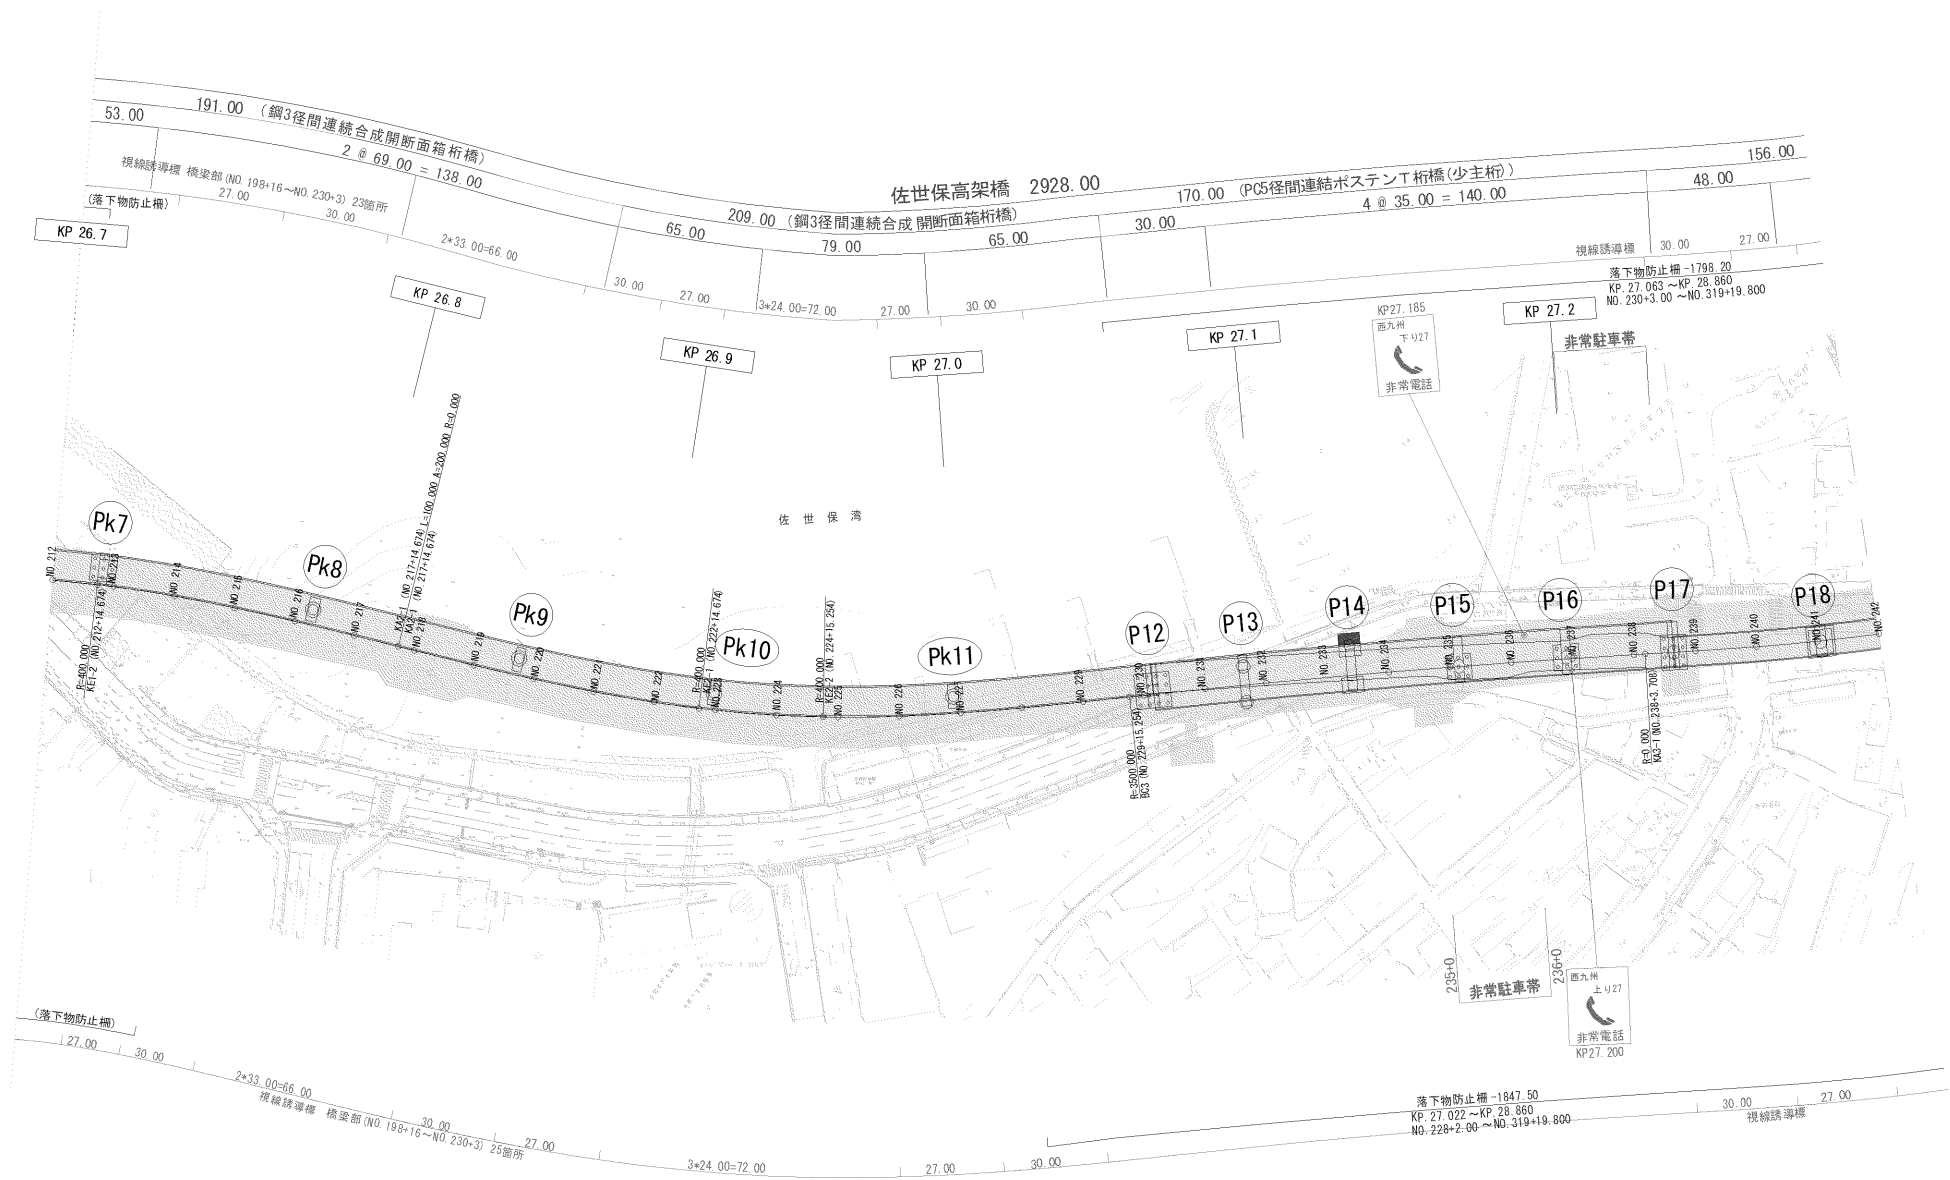

凡 例


- ネクスコ管理(道路区域決定範囲) H25. 6月現在
(当初の道路区域決定及び供用後の区域変更を反映)
- ネクスコ管理(道路区域決定未了部分)
- ネクスコ管理外
(道路区域決定範囲の内、移管済み範囲)

調 整 年 月	備 考
第1回 2011年 2月	

西九州自動車道			
佐世保道路(佐世保みなと～佐世保中央)			
工 種	管 理 用 平 面 図		—
名 称	KP 26. 700~KP 27. 300 No. 212+00~No. 242+00	縮 尺 1/1000	$\frac{1}{4}$
西日本高速道路(株) 九州支社			

本線管理境
西九州自動車道
(佐世保みなと～佐世保中央)完成図 終点 国土交通省管理
KP 29.370
NO. 345+10.00

佐世保中央IC 右ランプ線
L=78.00
R=38.500
P=NO.25+4.431
B=NO.30+4.431

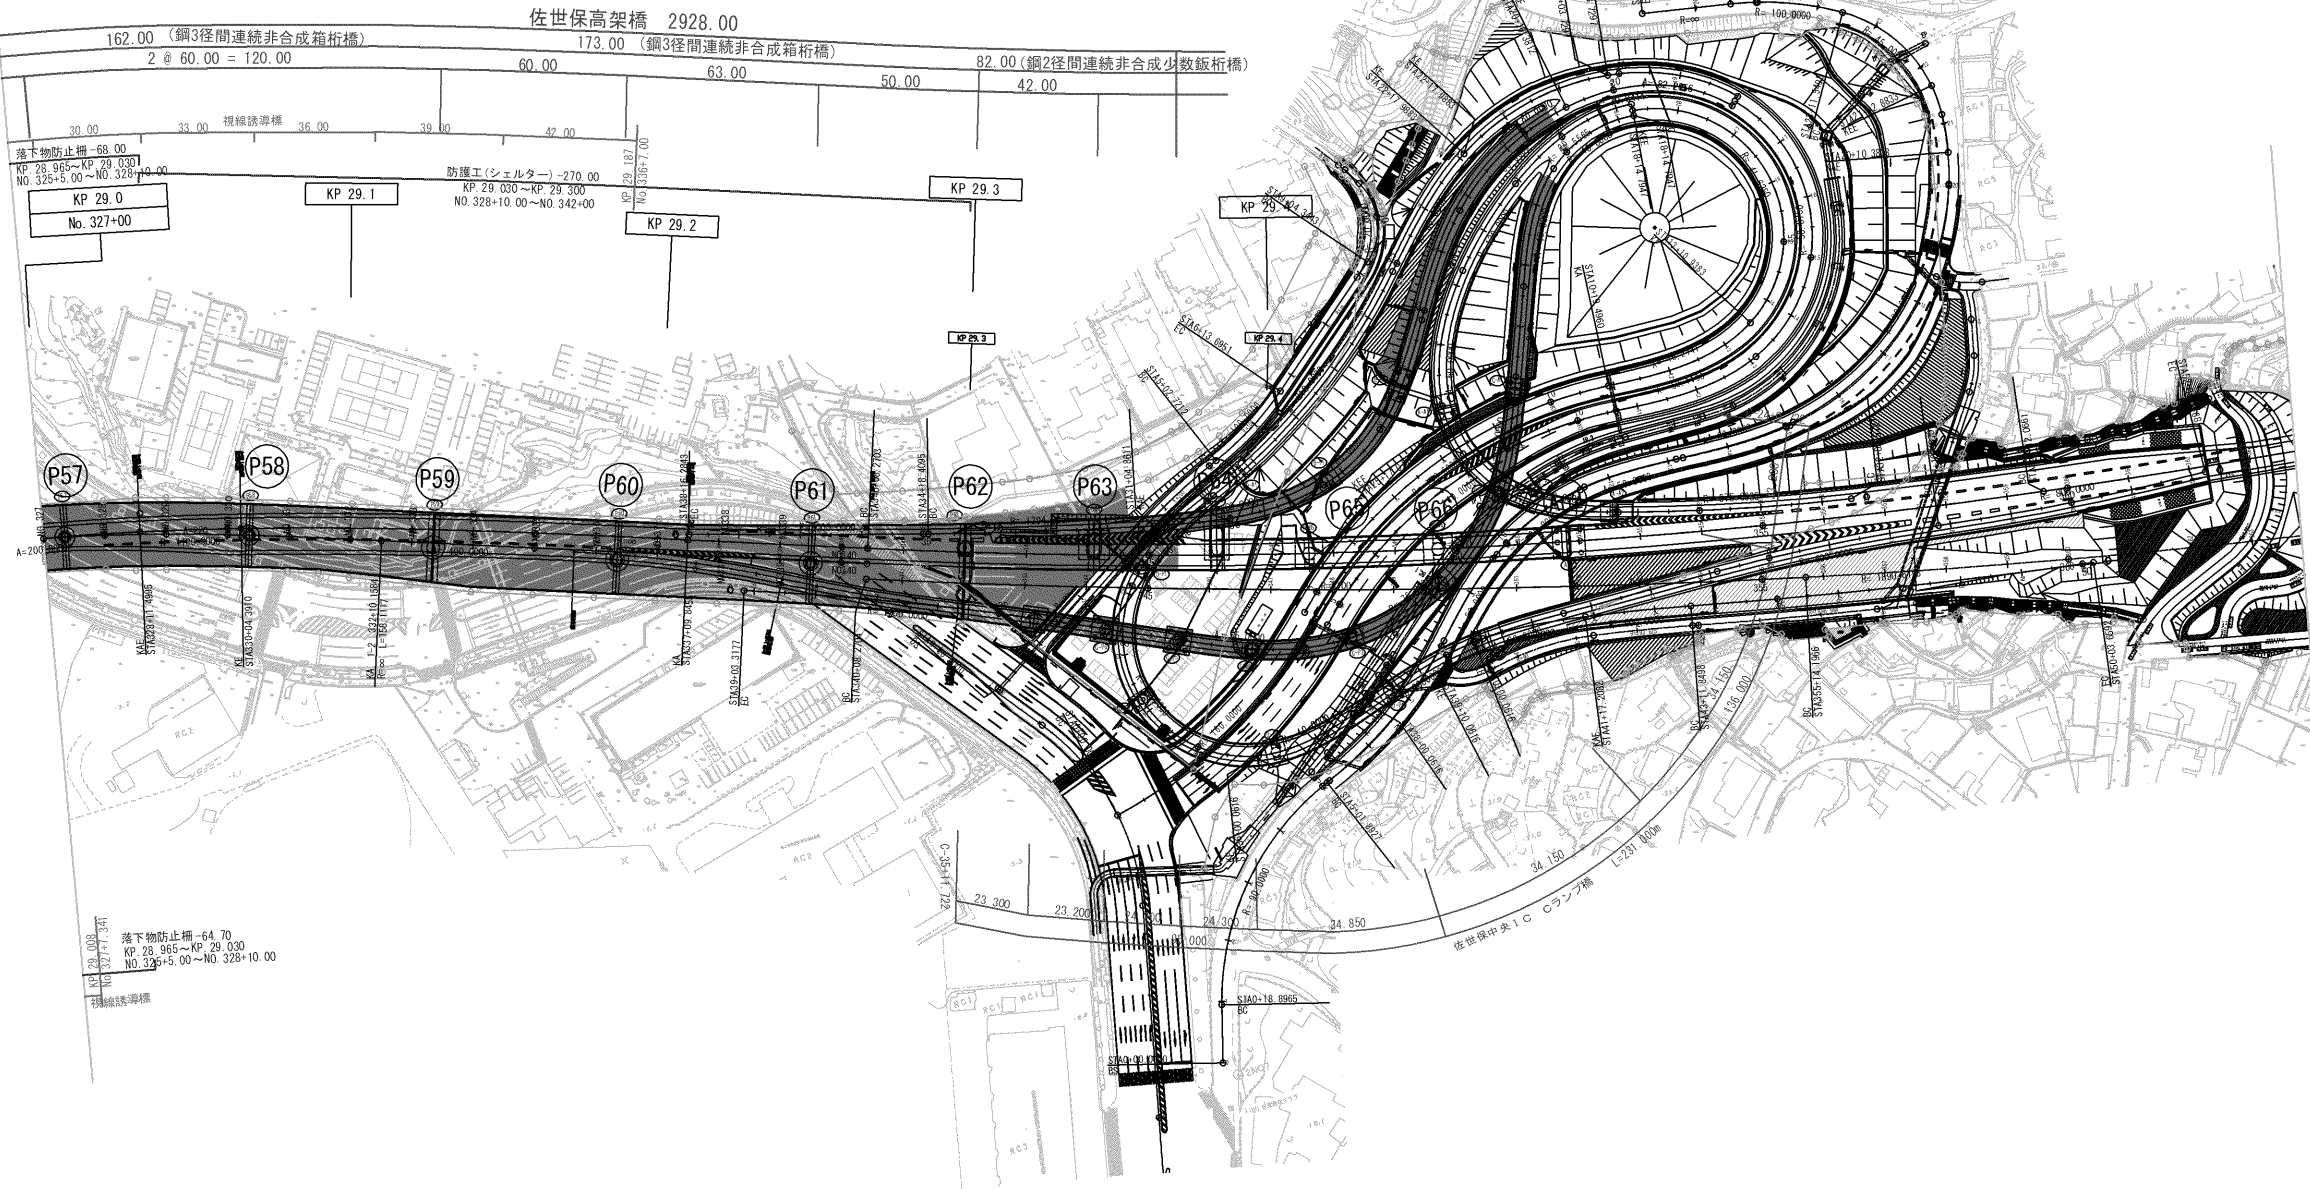

凡 例

- ネクスコ管理(道路区域決定範囲) H25. 6月現在
(当初の道路区域決定及び供用後の区域変更を反映)
- ネクスコ管理(道路区域決定未了部分)
- ネクスコ管理外
(道路区域決定範囲の内、移管済み範囲)

調 整 年 月	備 考
第1回 2011年 2月	

西九州自動車道 佐世保道路(佐世保みなと～佐世保中央)			
工 種	管 理 用 平 面 図		—
名 称	KP 29.000~KP 29.720	縮 尺	—
	No. 327+00~No. 363+00	1/1000	$\frac{4}{4}$
西日本高速道路(株) 九州支社			